


Karlovo náměstí 287/18, Praha 2, bč 14



AUSTIS stavební s.r.o.
K Austisu 640
154 00/Praha 6 - Silvenec
IČO: 28124343
DIČ: CZ28184343

5

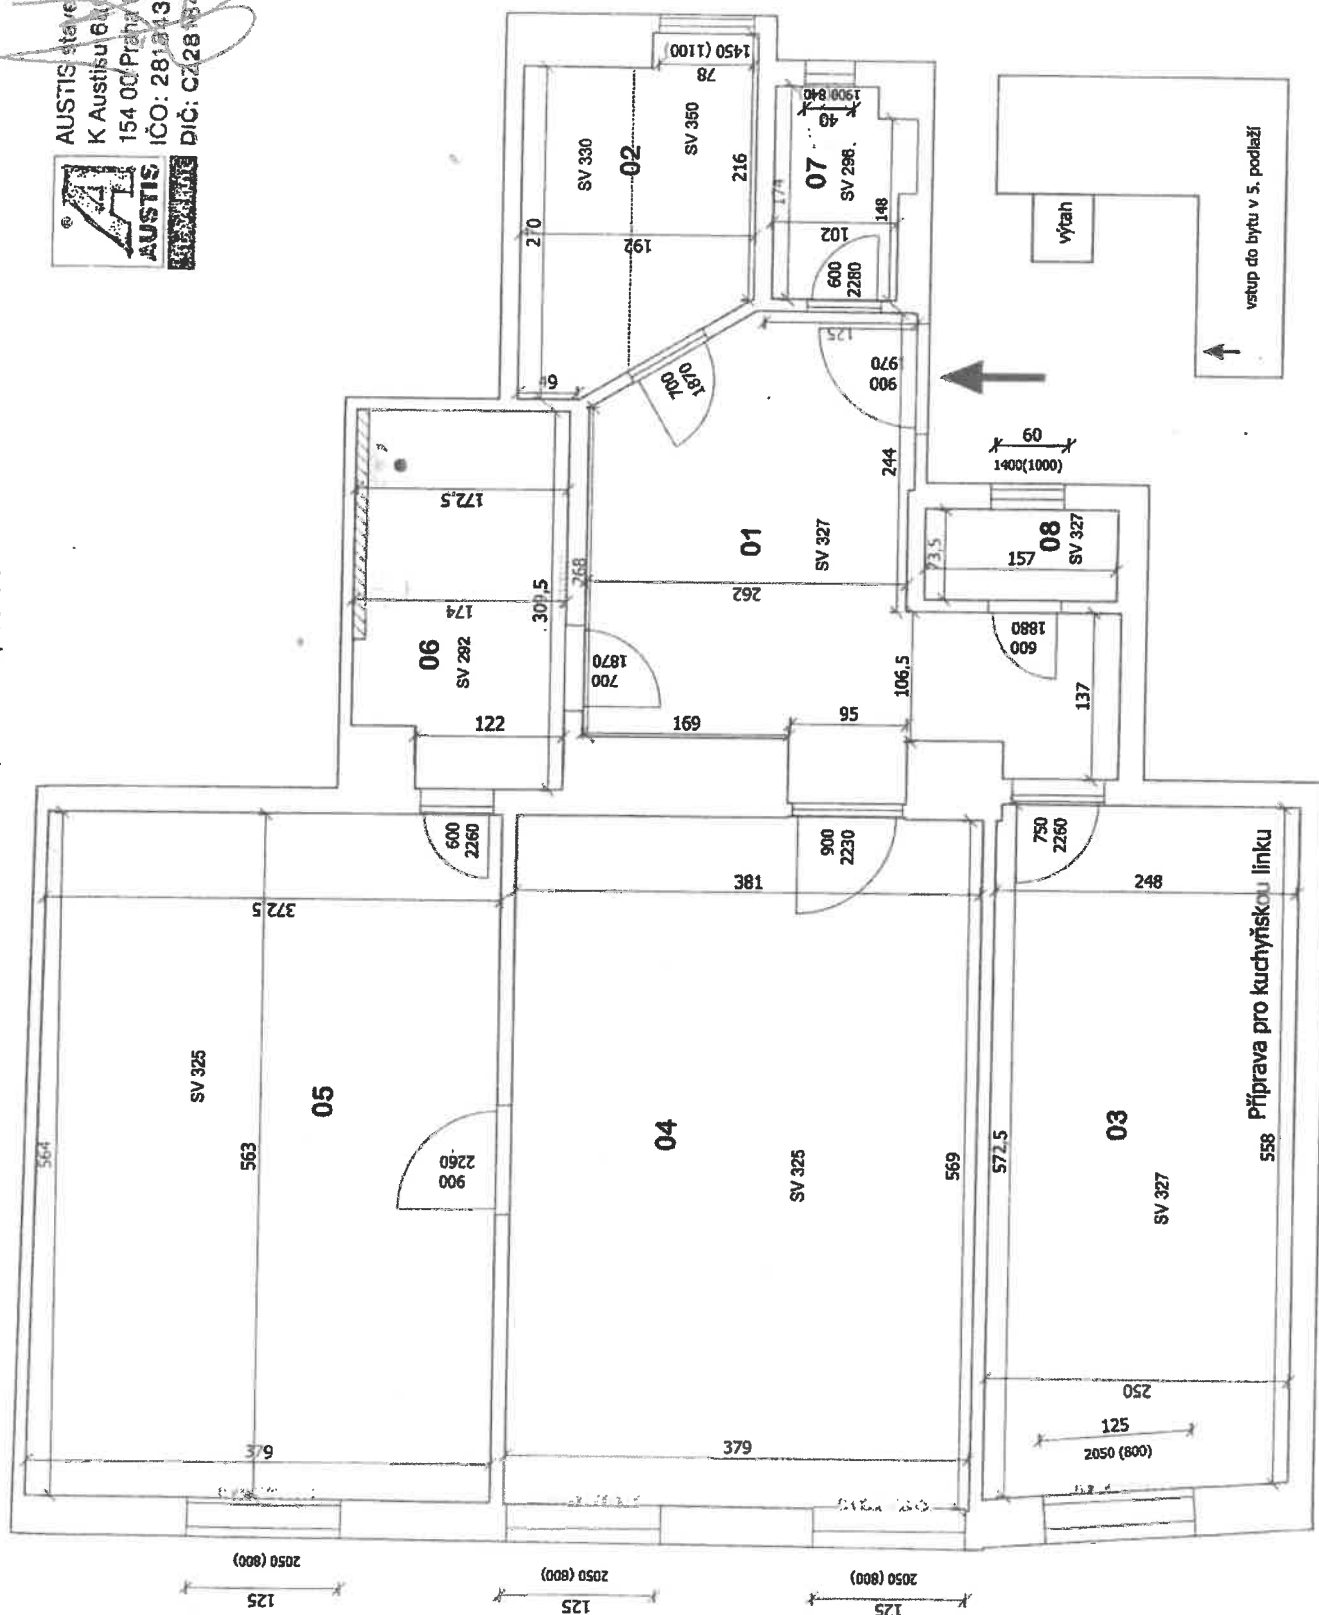

4

PD SKUTEČNÉHO PROVEDENÍ 12.10.2021



AUSTIS stavební s.r.o.
K Austici 180
154 00 Praha 5 - Silvenec
IČO: 28181943
DIČ: CZ29181312

LEGENDA MÍSTNOSTÍ

Karlovo náměstí 287/18, Praha 2, 5.podlaží, b.č. 14/Bártovi/

Číslo místnosti	Název místnosti	m2	Druh podlahy stávající	Druh podlahy nová	Povrchy stěn a stropů
01	PŘEDSÍŇ	11,30	parkety	Vinyl	štuk. omítka ,malba, SDK
02	KOMORA	4,80	beton	Vinyl	štuk. omítka ,malba
03	KUCHYŇ	14,20	dlažba	Vinyl	štuk. omítka ,malba
04	POKOJ 1	21,70	parkety	parkety	štuk. omítka ,malba
05	POKOJ 2	21,20	parkety	parkety	štuk. omítka ,malba
06	KOUPELNA	5,10	dlažba	dlažba	ker. obklad v = 2200 mm, SDK, malba
07	WC	1,80	dlažba	dlažba	ker. obklad v = 1500 mm, SDK, malba
08	KOMORA	1,10	teraco	Vinyl	štuk. omítka ,malba
Celkem podlahová plocha		81,20			